

FÖRKLARINGAR


- RÖRLEDNINGAR
- 000-000
↑ dimension
- MEDIE
- VP = VÄRME, PRIMÄR
 - VS = VÄRME, SEKUNDÄR
 - KB = KÖLBARARE
 - KV = TAPPKALLVATTEN
 - VV = TAPPVÄRMVATTEN
 - VVC = TAPPVÄRMVATTENKIRKULATION
 - S = SPILLVATTEN
 - D = DAGVATTEN
- MATERIAL
- 1 = STÅL/GULVÄRN
 - 2 = KOPPAR
 - 3 = RÖSTJÄTT
 - 4 = PLAST
 - 5 = PLAST, MARK
- ISOLERING
- 0 = ISOLERAD
 - 1 = RÖR + RÖR/HRISOL
 - 2 = RÖR + RÖR, ISOLERAD/PLUS HRISOL
 - 3 = KRÖMAD
 - 4 = KULVERT

ÖVRIGT

- B41 = GOLVBRUNN, RSK 71 x 35 x 22
- B42 = GOLVBRUNN, PULVERBÄNNA
- BL1 = DISKSLÄDBLANDARE, cmst. DN
- BL2 = BRÄDLÄSBLANDARE, termostat
- BL4 = DISKREJANGARE, termostat
- VUK = VATTENUTKASTARE
- IV = TAPPVÄRME
- BAK1 = BÄCKAR
- TS1 = TVÄTTSTALL
- TS12 = TVÄTTSTALL
- TS13 = TVÄTTSTALL
- TS14 = TVÄTTSTALL
- WC1 = WC-STÖL
- AV21 = STÄNGVENTIL, VATTEN
- AV27 = BALLOKVENTIL, VATTEN
- SV21 = STYRVENTIL, VATTEN, STAD

LINJETYPFÖRKLARING

- - - - - = I TAKBALKLÄG
- - - - - = UNDER TAK
- - - - - = ÖVAN GÖLV
- - - - - = I GÖLV

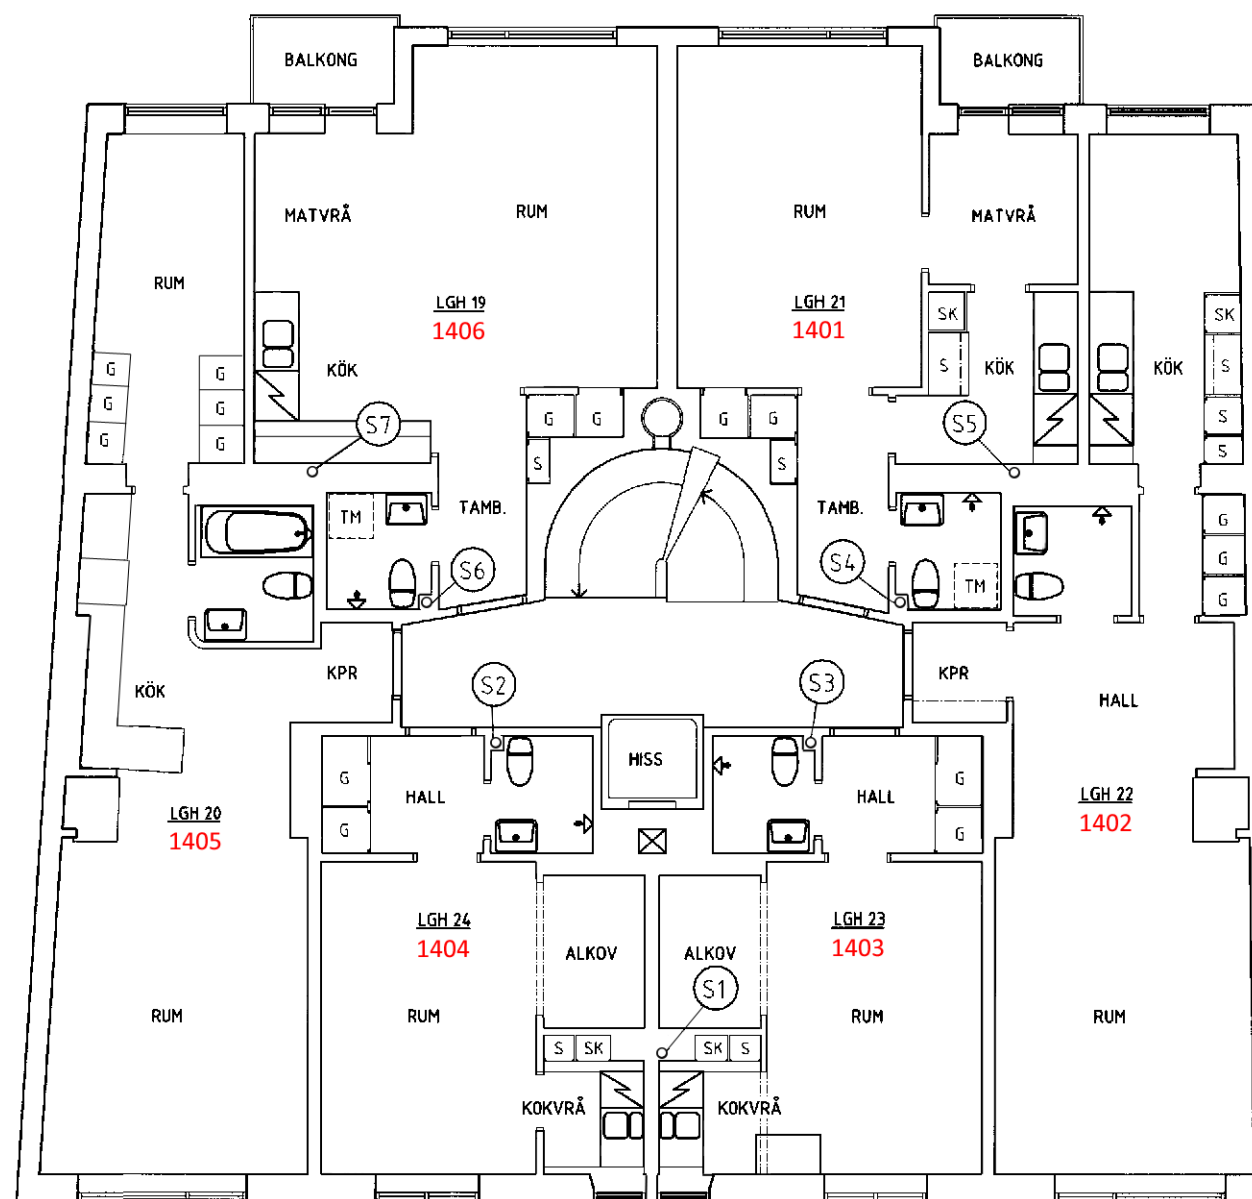

PLAN 6, VÅN 4 TR.

STOCKHOLM STAD
Stadsbyggnadskontoret

Inkom 2012-04-10
Reg.
Dnr: 1-00753-575

RELATIONSHANDLING
2012-02-22

BEV	ANT	ANVÄNDNING AVSEER	SIGN	DATA
Mikab VVS-konsult AB		Kv. NEPTUNUS 5		
<small>Åsöstrådet 18 191 48 TYRESÖ TEL 08-712 50 20</small>		PLAN 6, Våning 4tr SANITET		
2012-02-20				SKALA A1 1:100 V59-106