

- FÖRKLARINGAR**
- RÖRLEDNINGAR**
- 000-000  
↑↑↑ dimension
- MEDIE  
 VP = VARME, PRIMÄR  
 VS = VARME, SEKUNDÄR  
 KB = KÖLDKÄRRE  
 KV = TAPPVATTEN  
 VV = TAPPVATTEN  
 VVC = TAPPVATTENKIRKULATION  
 S = SPILLVATTEN  
 D = DAGVATTEN
- MATERIAL**
- 1 = STÅL/GULVÄRÅ  
 2 = KOPPAR  
 3 = ROSTFRITT  
 4 = PLAST  
 5 = P.ÅST, MARK
- ISOLERING**
- 0 = ISOLERAD  
 1 = HÖK I HÖK/TYRSCL  
 2 = HÖK I RÖR, ISOLFRAN/P. L.S. FR.SOL  
 3 = KROMAD  
 4 = KULVERT

- ÖVRIGT**
- B41 = GOLVÄRÅ, RSK 711 35 22  
 B42 = GOLVÄRÅ, PURUSRÄNNÄ  
 BL1 = DISKSLÄNDARE, oval DW  
 BL2 = BÄSKSLÄNDARE, termostat  
 BL4 = DISKSLÄNDARE, termostat  
 VUK = VATTENUTKASTARE  
 IV = IÄTTVENTIL  
 DK1 = DÄCKAR  
 TS1 = TVÄTTSTÄLL  
 TS2 = TVÄTTSTÄLL  
 TS3 = TVÄTTSTÄLL  
 TS4 = TVÄTTSTÄLL  
 VK1 = WC-STÖL  
 AV21 = STANGVENTIL, VATTEN  
 AV27 = BALLOVENTIL, VATTEN  
 SV21 = STYRVENTIL, VATTEN, STAD

- LINJETYPFÖRKLARING**
- - - - - = I TAK/BALKLÅG  
 - - - - - = UNDER TAK  
 - - - - - = ÖVAN GOLV  
 - - - - - = I GOLV


STOCKHOLM STADS BYGGNADSKONTORET

Inkom 2012-04-10

Reg. 11-00753-575

Dnr:

RELATIONSHANDLING  
2012-02-22

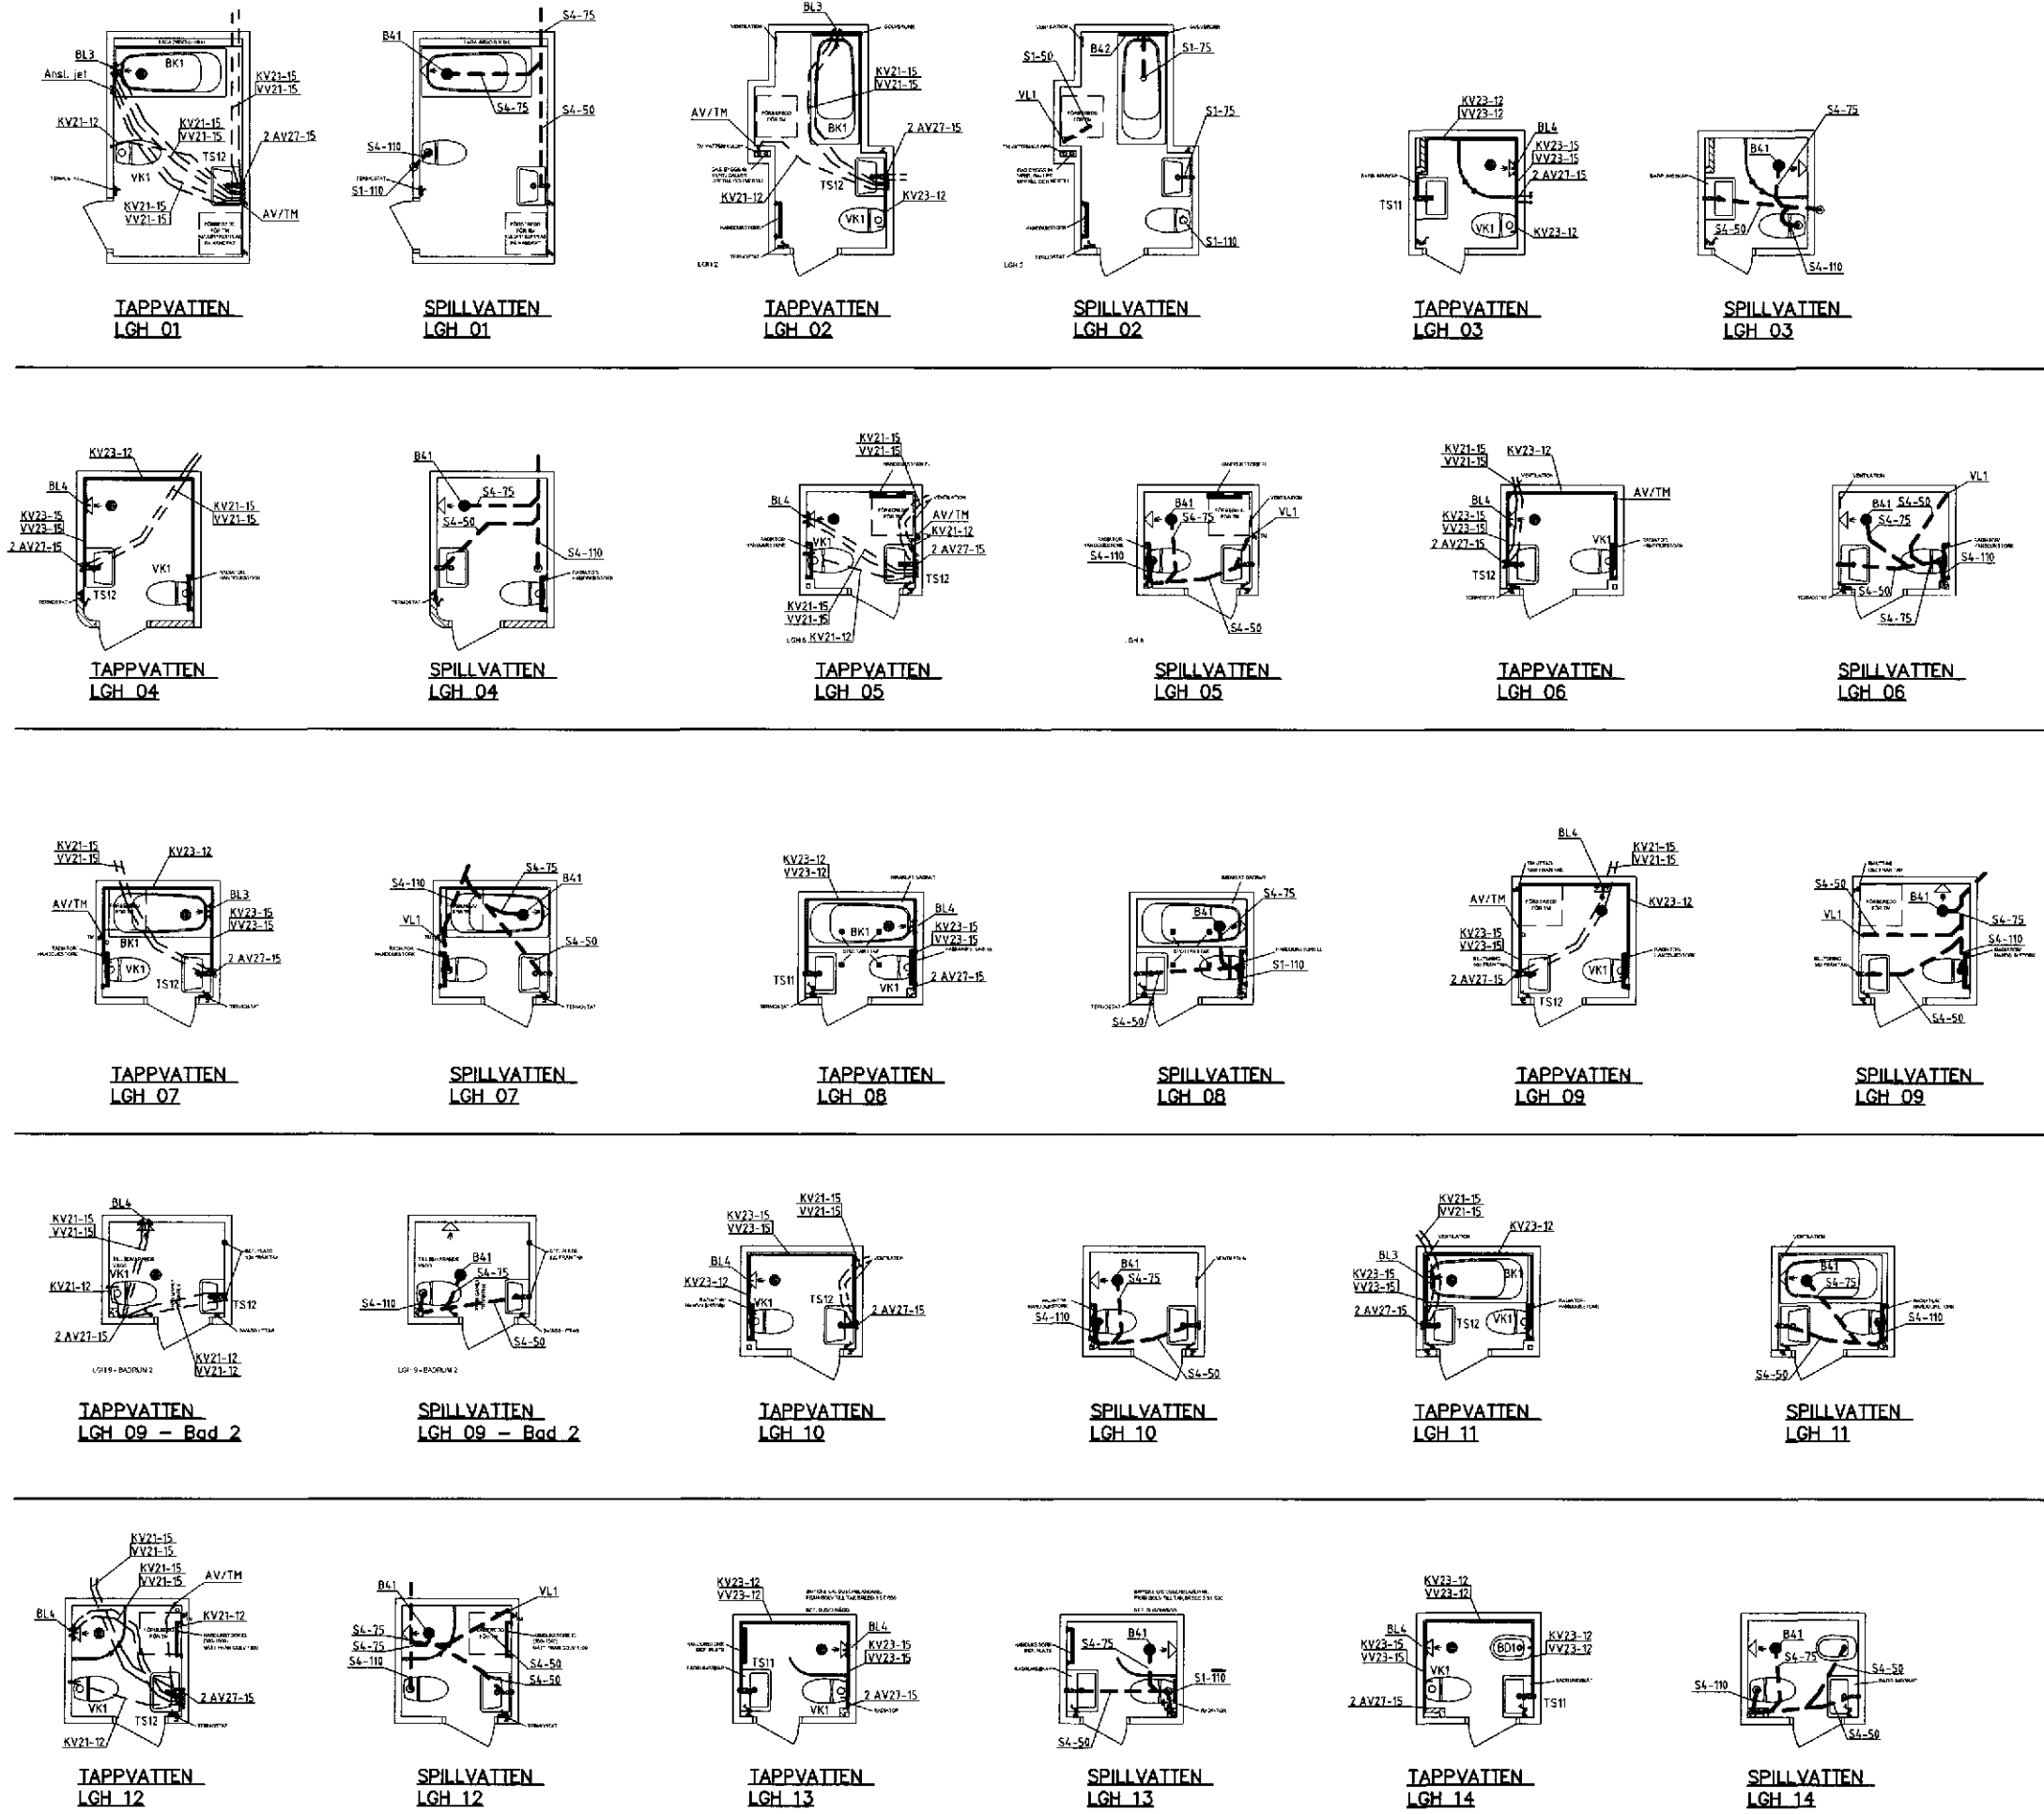

**Mikab VVS-konsult AB**  
 Adressvägen 12  
 195 48 TYRESÖ  
 TEL: 08-712 58 20

Kv. NEPTUNUS 5  
 Våtrumstyper  
 SANITET

SKALA A1 1:50  
 V59-202