

FÖRKLARINGAR

RÖRLEDNINGAR

- 000-000
↑
dimension
- MEDIE**
- VP = VÄRME, PRIMÄR
 - VS = VÄRME, SEKUNDÄR
 - KB = KÖLDBÄRARE
 - KV = TAPPKALLVATTEN
 - VV = TAPPVARMVATTEN
 - VVC = TAPPVARMVATTENKURKULATION
 - S = SPILLVATTEN
 - D = DAGVATTEN

MATERIAL

- 1 = STÅL/GÅUTJÄRN
- 2 = KOPPAR
- 3 = RÖSTFRIT
- 4 = PLÅST
- 5 = PLÅST, MARK

ISOLERING


- 0 = SOLERAD
- 1 = RÖR I RÖR/PRISOL
- 2 = RÖR I RÖR, ISOLERAC/PLUS PR SOL
- 3 = KROMAD
- 4 = KULVERT

ÖVRIGT

- B41 = GOLVBRUNN, RSK 711 35 22
- B42 = GOLVBRUNN, FURUSRÄNNA
- B.1 = DISKLÄDSBLANDARE, ans. DM
- B.3 = BADBLANDARE, termostat
- B.4 = DUSCHBLANDARE, termostat
- VUK = VATTENUTKASTARE
- TV = TÄTTVENTIL
- BK1 = BÄCKAR
- S11 = TVÄTTSTÄLL
- TS12 = TVÄTTSTÄLL
- TS13 = TVÄTTSTÄLL
- TS14 = TVÄTTSTÄLL
- WK1 = WC-STOL
- AV21 = STANSVENTIL, VATTEN
- AV27 = BALDÖRVENTIL, VATTEN
- SV21 = SÖRVENTIL, VATTEN, STAD

LINJETYPFÖRKLARING

- | TAKBJÄRLAG
- | UNDER TAK
- | ÖVAN GOLV
- | I GOLV

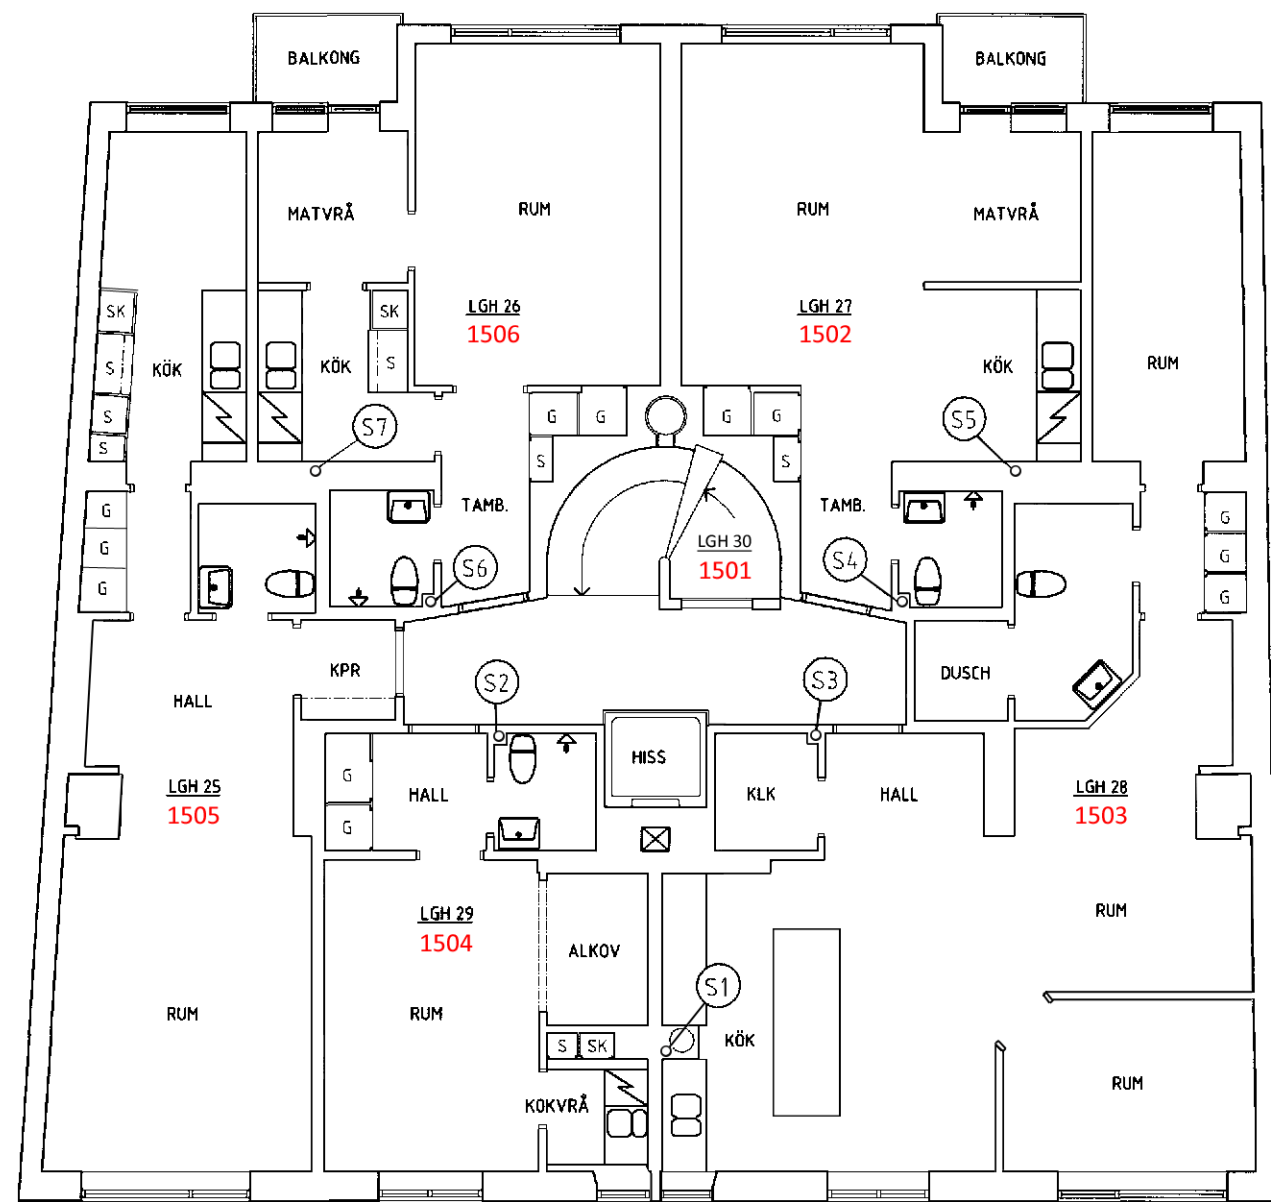

PLAN 7, VÅN 5 TR.

STOCKHOLM STAD
Stadsbyggnadskontoret

Inkom 2012-04-10
Reg.

Dnr: 2012-03-575

RELATIONSHANDLING
2012-02-22

BET	ANT	ANVÄNDNING ANMÄR	BEH	DATUM
Mikab VVS-konsult AB		Kv. NEPTUNUS 5		
ANSÖKAN		PLAN 7, Våning 5tr		
ANSÖKAN		SANITET		
ANSÖKAN		SKALA A1 1:100		
ANSÖKAN		V59-107		