

FÖRKLARINGAR

RÖRLEDNINGAR

- 000-000
↑ dimension
- MEDIE
- V> = VÄRME, PRIMÄR
 - VS = VÄRME, SEKUNDÄR
 - KB = KÖLDBÄRARE
 - KV = TAPPKALLVATTEN
 - VV = TAPPVARMVATTEN
 - VVC = TAPPVARMVATTENCIRKULATION
 - S = SPILLVATTEN
 - D = DAGVATTEN

MATERIAL

- 1 = STÅL/CAUTJÄRN
- 2 = KOPPAR
- 3 = RÖSTFRITT
- 4 = PLAST
- 5 = PLAST, MARK

ISOLERING


- 0 = ISOLERAD
- 1 = RÖR I RÖR/PRISOL
- 2 = RÖR I RÖR, SOLEKAD/PLUS FR SOL
- 3 = KROMAD
- 4 = KULVERT

ÖVRIGT

- B41 = GOLVBRUNN, RSK 711 35 27
- B42 = GOLVBRUNN, FURUSRÄNNA
- BL1 = DISKÅSBLANDARE, onst. DM
- BL3 = BADÅSBLANDARE, termost.
- BL4 = DUSCHBLANDARE, termost.
- VJK = VÄTTEKASTAREN
- TV = TAPPKÄLLA
- BK1 = BADKAR
- TS11 = TVÄTSTALL
- TS12 = TVÄTSTALL
- TS13 = TVÄTSTALL
- TS14 = TVÄTSTALL
- VK1 = WC-STOL
- AV21 = STANGVENTIL, VATTEN
- AV27 = BALLOFVENTIL, VATTEN
- SV21 = STYRVENTIL, VATTEN, STAD

LINJETYPFÖRKLARING

- = I TAKBÜKLÄG
- = UNDER TAK
- = OVAN GÖLV
- = I GÖLV

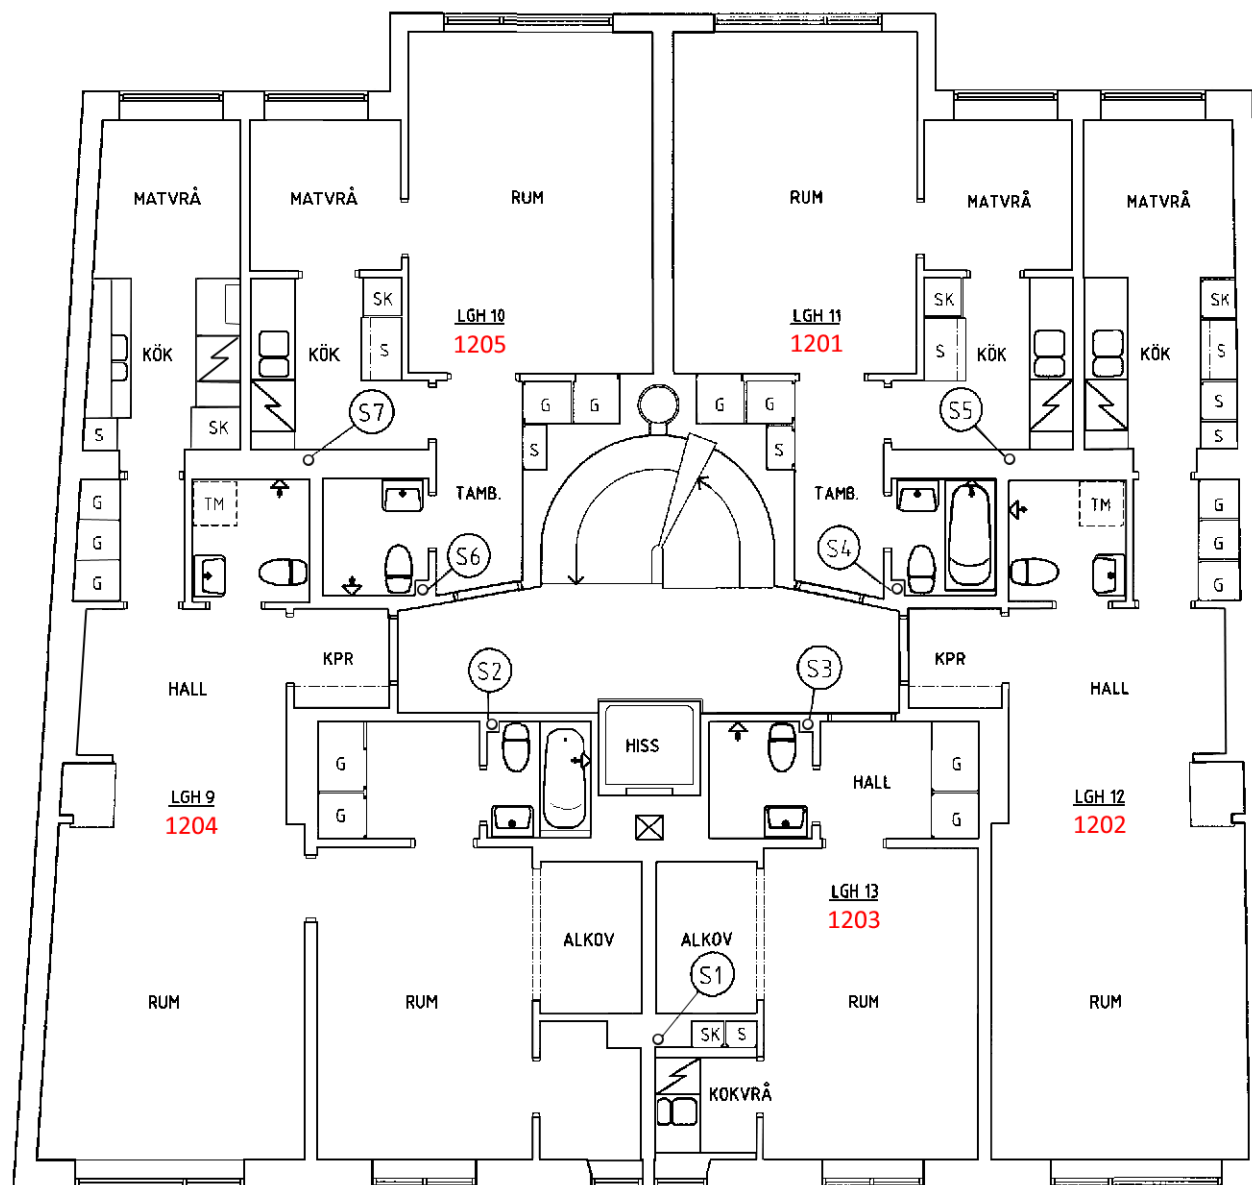

PLAN 4, VÅN 2 TR.

STOCKHOLMS STADS Stadsbyggnadskontoret
Inkom 2012-04-10
Reg. 1-69788-575
Dnr:

RELATIONSHANDLING
2012-02-22

BY	ANT	ÄNDRINGEN ANSÖR	SK	DATUM
Mikab VVS-konsult AB		Kv. NEPTUNUS 5		
Antennvägen 10 195 48 TYRESÖ TEL: 08-712 58 20		PLAN 4, Våning 2tr SANITET		
BYGGNADSKONTOR				SKALA A1 1:100
2012-02-20				V59-104